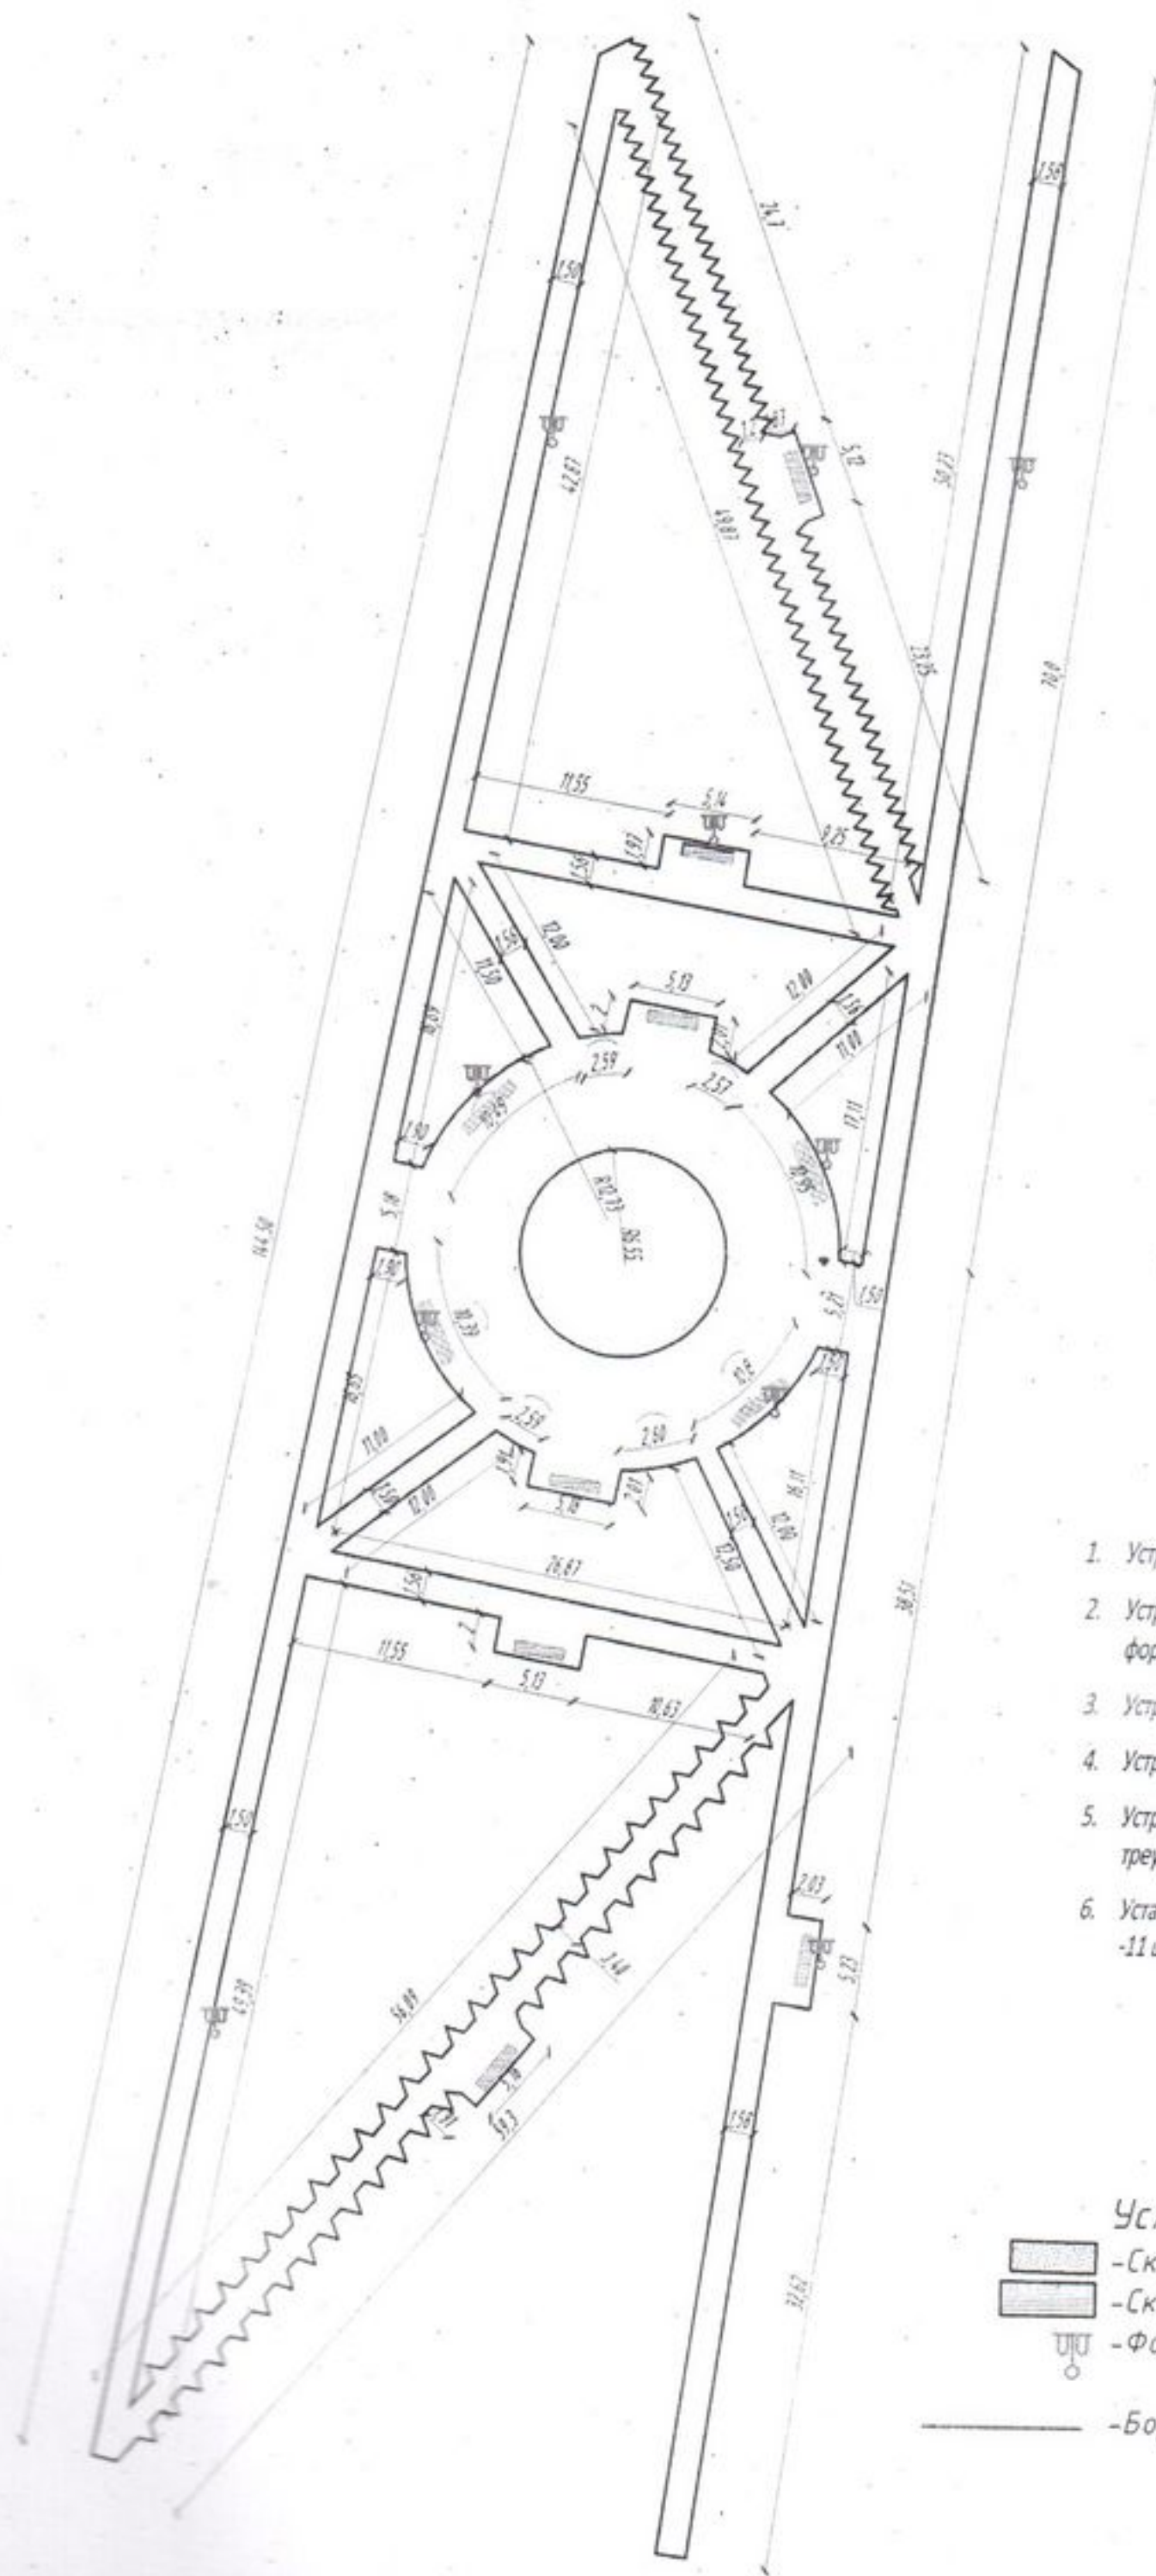

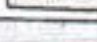
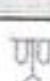



Исполнительная схема
благоустройства территории



1. Устройство бордюрный камней 100.20.8-847 м.
2. Устройство бордюрный камней 100.20.8 в форме треугольника с подрезами-384 м.
3. Устройство бордюрный камней 100.30.15-70 м
4. Устройство тротуарных плит «Ромби»-1090м²
5. Устройство тротуарных плит «Ромби» в форме треугольника с подрезами-300 м²
6. Установка скамеек индивидуальной конструкции -11 шт.

Условные обозначения

-  -Скамья полукруглая 4-х метровая
-  -Скамья 3-хметровая
-  -Фонарь
-  -Бордюрные камни

Изм.	Колуч.	Лист	№ док.	Подпись	Дата			
						Благоустройство общественной территории по ул. Ленина в поселке Глушково Глушковского района Курской области (около стелы "Павшим односельчанам")		
						Исполнительная схема	Лист	Листов
						ИД	1	1
						Исполнительная схема благоустройства территории	ООО "Жилстройтранс"	